

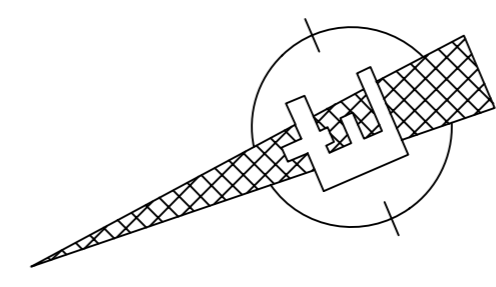


# KITŰZÉSI HELYSZÍNRAJZ m=1:250

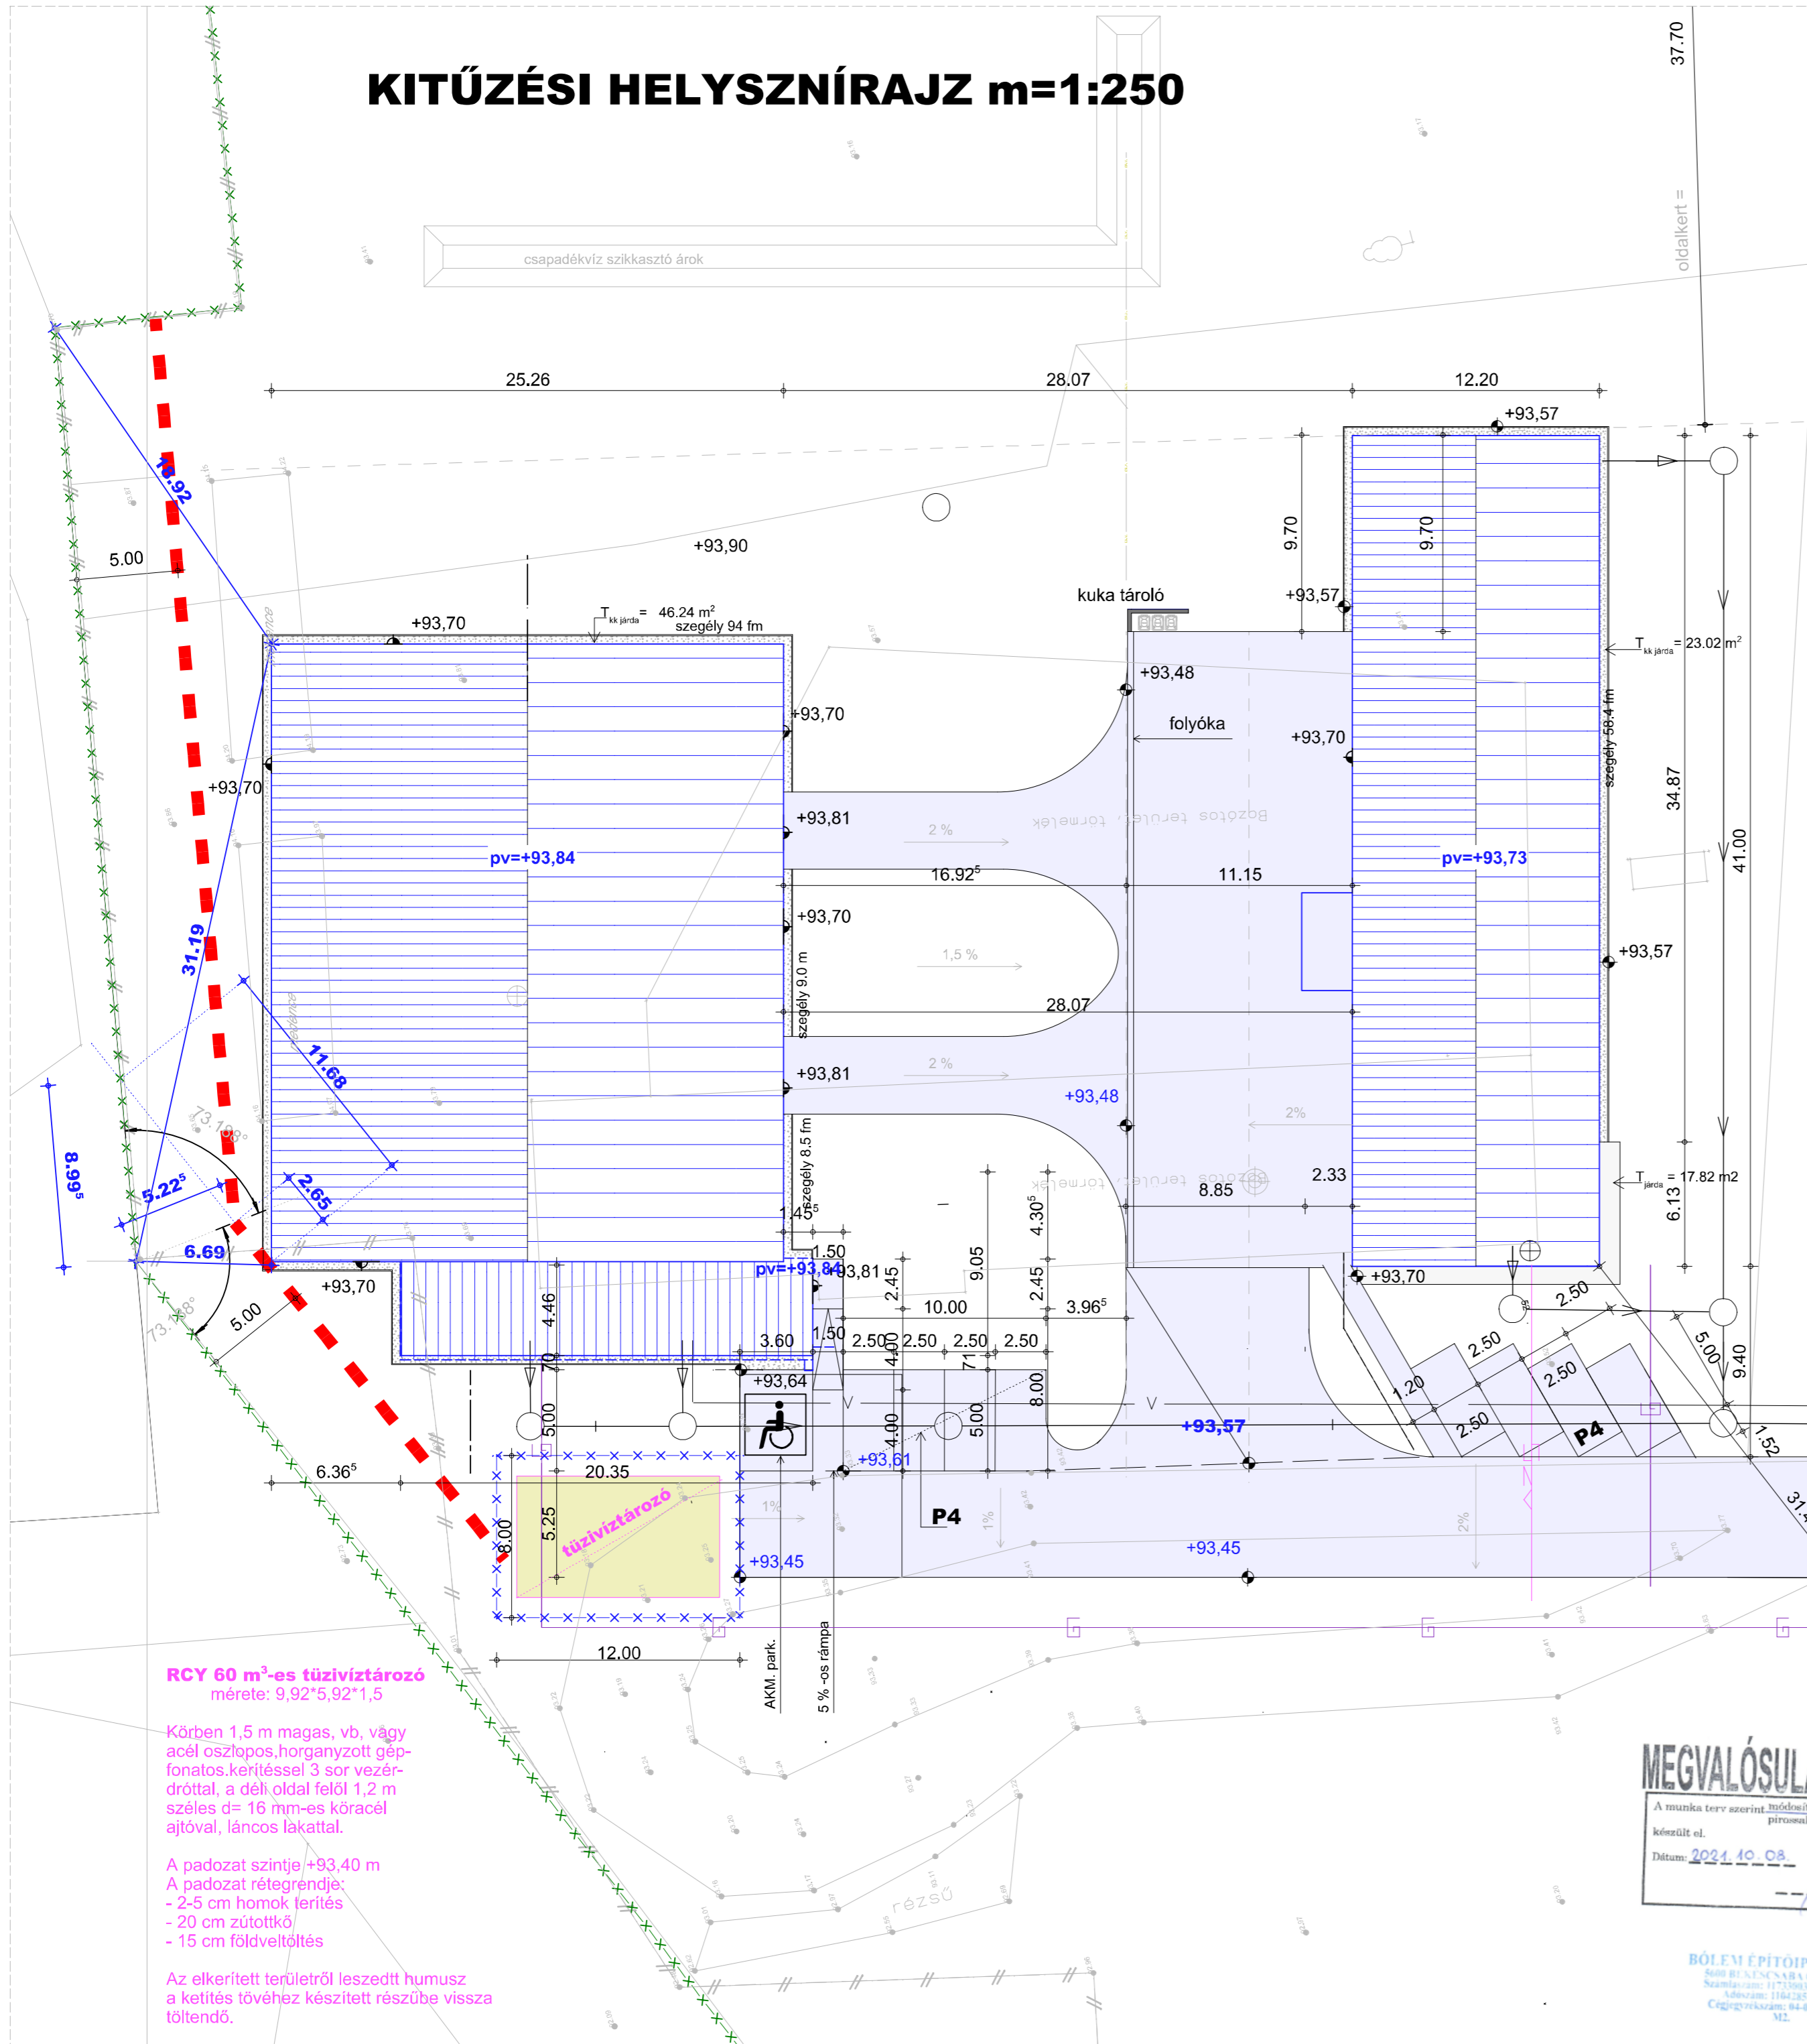

# átnézetes helyszínrajz (állapotterv) M=1:2000

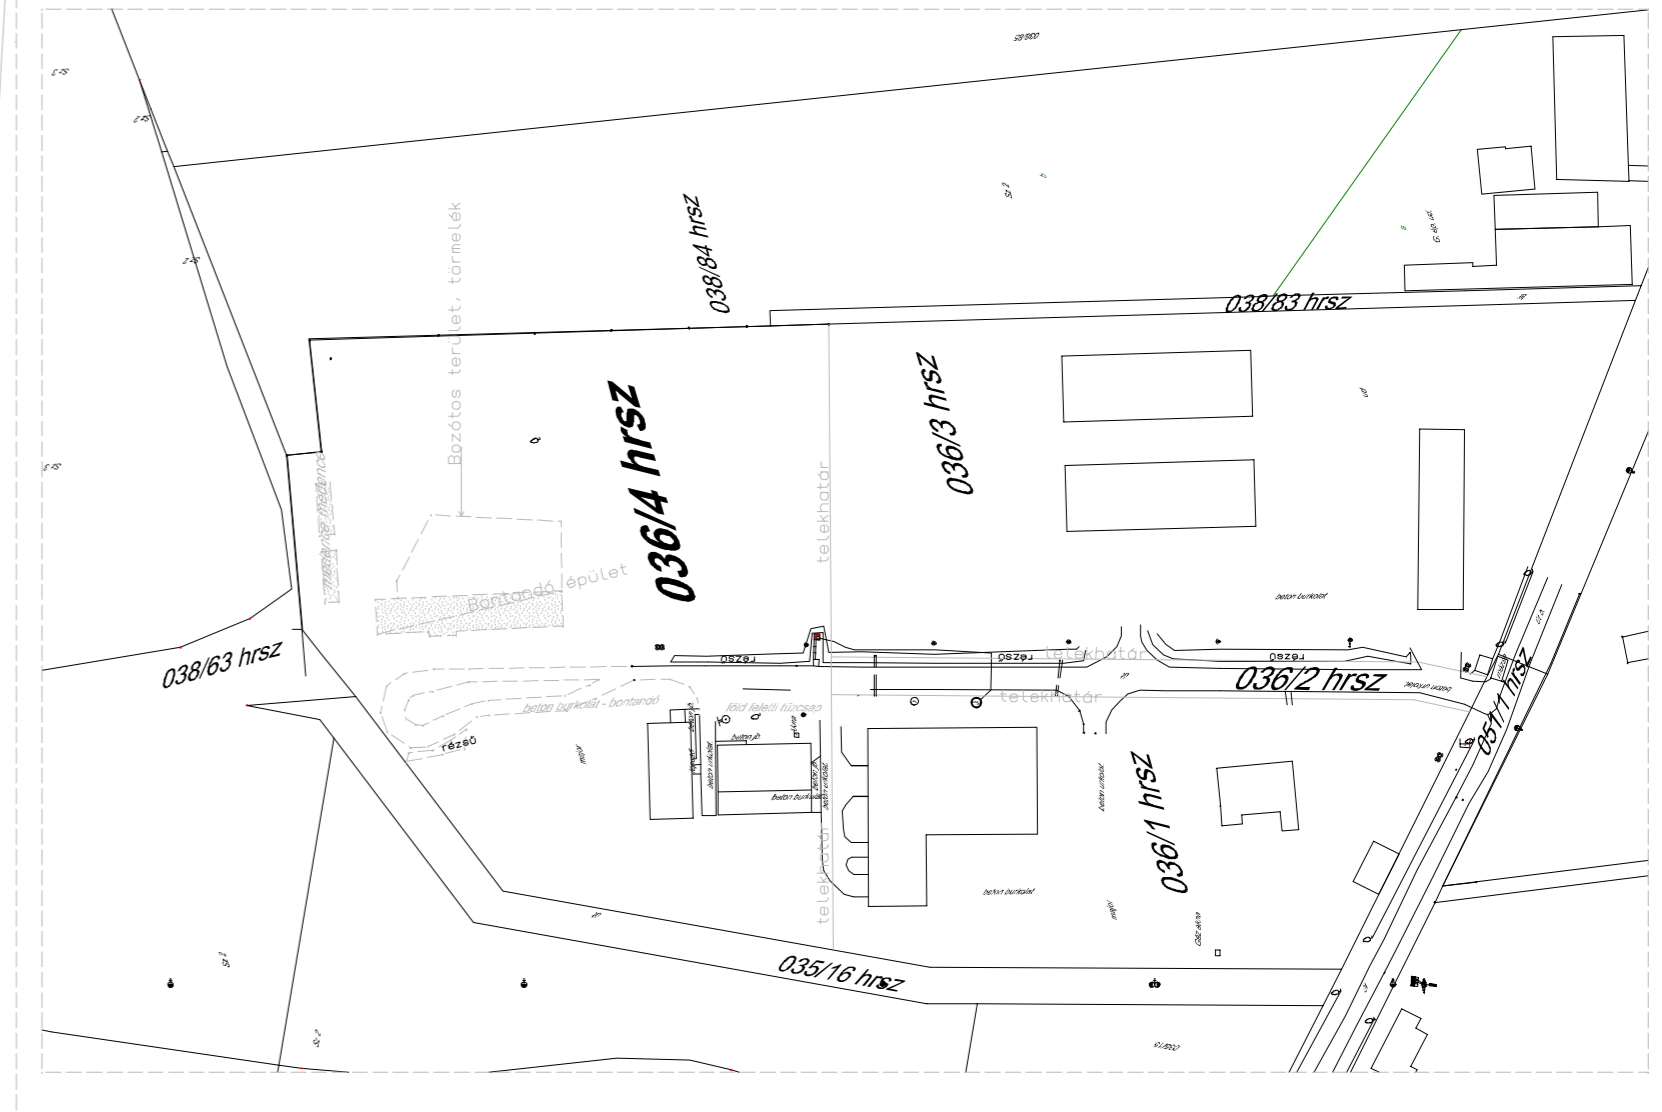

az általános célú csarnok padlószintje +0,30 m  
a nyomda padlószintje +0,15 m  
a kiindulási szint a pirossaljelölt akna fedlapja: +0,02 m = 93,71 m

93.71

**RCY 60 m<sup>3</sup>-es tűzvíztározó**  
mérete: 9,92\*5,92\*1,5

Kárben 1,5 m magas, vb. vagy acél oszlopos, horganyzott gépfonatos kerítéssel 3 sor vezérdróttal, a déli oldal felől 1,2 m széles d=16 mm-es köracél ajtóval, láncos lakattal.

A padozat szintje +93,40 m  
A padozat rétegrendje:  
- 2-5 cm homok terítés  
- 20 cm zútottkő  
- 15 cm földvelváltás

Az elkerített területről leszedtt humusz a kitetés tövéhez készített részübe vissza töltendő.

**MEGVALÓSULÁSI TERV**  
A munka terv szerinti módosítás nélkül pirossal jelölt módosítással készült el.  
Dátum: 2024. 10. 08.  
[Signature]

**BŐLEM ÉPÍTŐIPARI KFT.**  
Számlaszám: 1173983-2007406  
Adószám: 11842851-2-04  
Cégjegyzékszám: 04-09-002145  
MŰ.

## HELYSZÍNRAJZ

**L'KOFRAGE Kft**  
Újkígyós Kossuth 64  
tel.: +36 70 426 9585  
mail: l.kofrage@gmail.com

ÚJKÍGYÓS KELETI IPARTERÜLET  
FEJLESZÉSE  
ÚJKÍGYÓS  
JÓZSEF MAJOR 036/4 hrsz

ép.: .....  
ÚJKÍGYÓS VÁROS  
ÖNKORMÁNYZATA  
ÚJKÍGYÓS KOSSUTH u.41

**KIVITELI TERV**  
m=1:250; 2000  
terv.: **bánfi zolt** É/1-04-0009  
Újkígyós 2019.06.23.

tervlap:  
A2 **Kt-1m**